


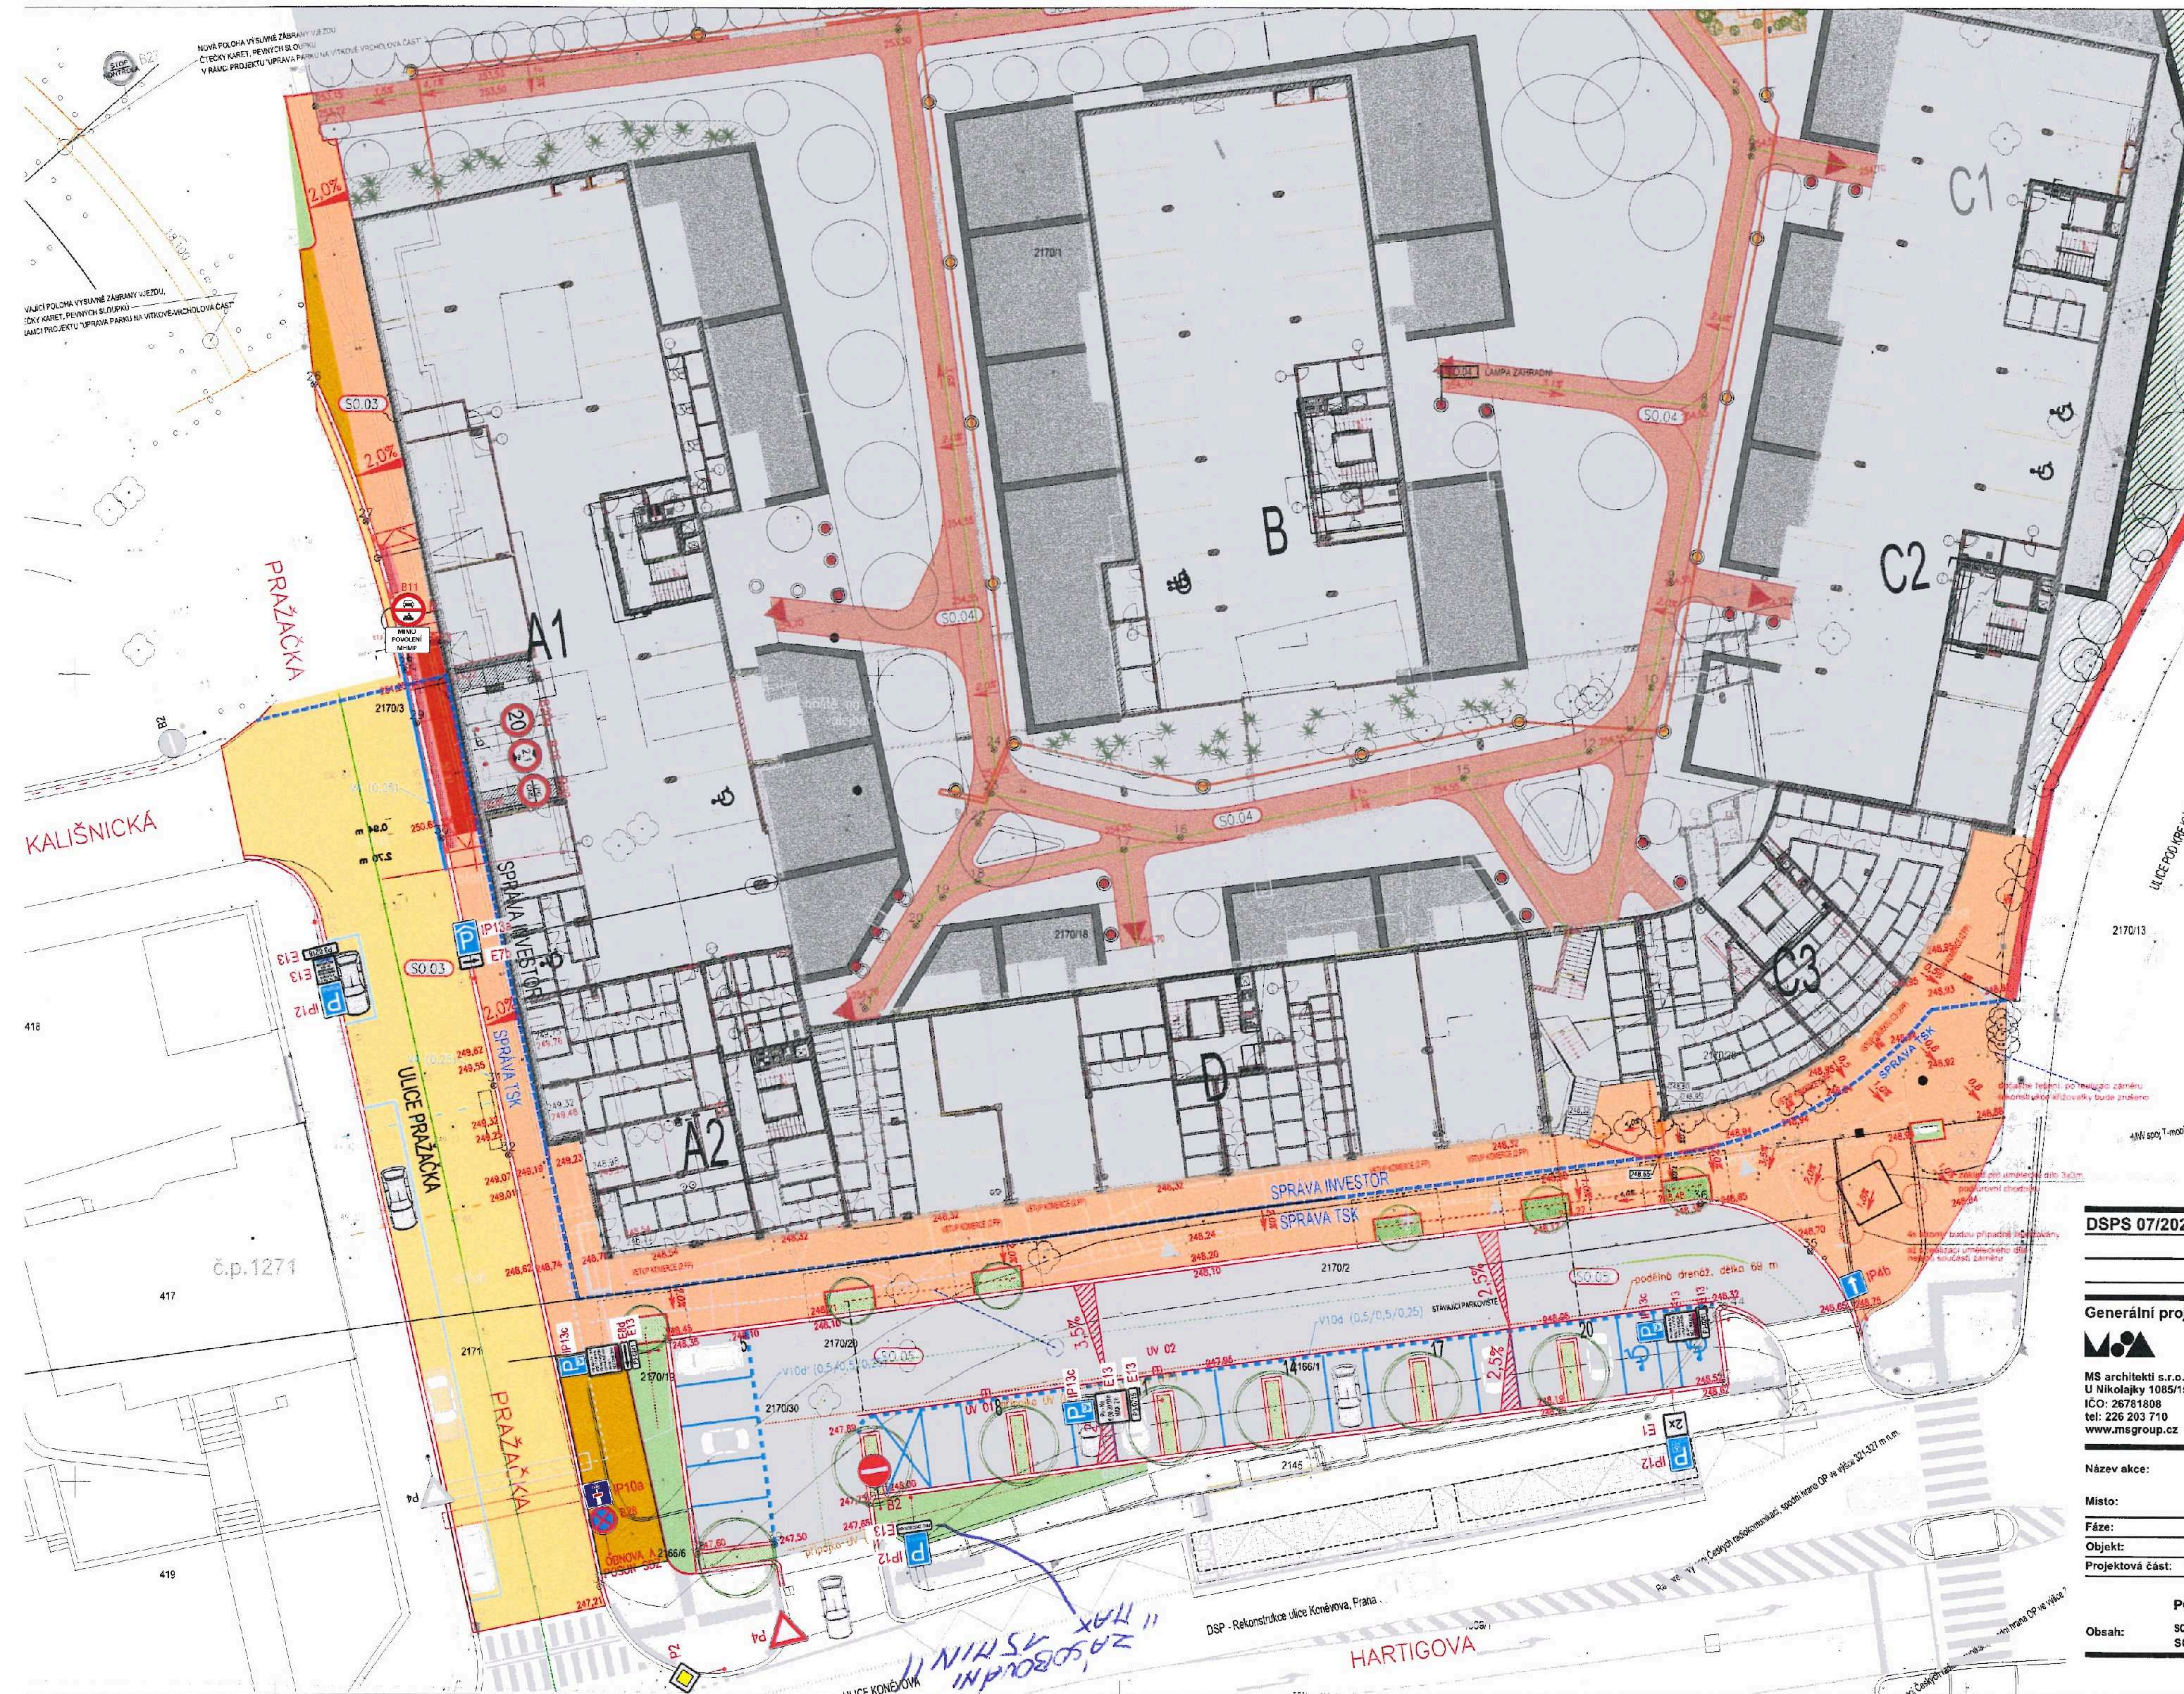

Policie České republiky
Krajské ředitelství policie hl. m. Prahy
Odbor služby dopravní policie
140 00 Praha 4, Kongresová 2
Č.j. KRPA-26735-4/ČJ-2026-00000
Dne: 17-08-2026
z r. kpt. Ing. Šimon Zdvoril

Souhlasné stanovisko ve smyslu
§77 odst. 1c) zák. č. 361/2000 Sb.
[Signature]

DSPA 07/2026		
Generální projektant:		
Autor projektované části:		
Stavebník:		
MS architekti s.r.o. U Nikolajky 1085/15, 150 03 Praha 5 IČO: 26781808 tel: 226 203 710 www.msgrupp.cz		
CR PROJECT CONSTRUCTION & ROADS CR PROJECT s.r.o., POD BORKEM 319, 292 01 Mladá Boleslav tel: +420 326 700 666 GSM GATE: +420 606 407 039 fax: +420 326 700 685 e-mail: info@crproject.cz URL: http://www.crproject.cz		
STRM Gama, a.s. Vladislavova 1390/17, 110 00 Praha 1 IČO: 24778869		
Název akce: RESIDENCE OHRADA, PRAHA 3		
Místo: Zahradky Žitkov, u křižovatky Ohrada, ulice Koněvova a Pod Krejčárkem k.ú. Žitkov (727415)		
Fáze: Dokumentace skutečného provedení stavby (DSPA)		
Objekt: SO.03, SO.05		
Projektová část: C. SITUACNÍ VÝKRESY		
PODROBNÁ SITUACE DOPRAVNÍHO ZNAČENÍ		
Obsah: SO.03 - VEŘEJNÉ KOMUNIKACE, NÁPOJENÍ NA DOPRAVNÍ INFRASTRUKTURU SO.05 - OPRAVA STÁVAJÍCÍHO PARKOVIŠTĚ		
Architektonické a stavební řešení: MS architekti s.r.o. Zodpovědný projektant: Ing. arch. Tomáš Filgas Zodpovědný projektant dílčí části: Ing. Jindřich Jiráček Vypracoval: Radek Dittich Jiráček Kontroloval: Ing. Jan Adam Datum: 02/2025 Formát: 4x4		
Měřítko: 1:250 ±0,000=254,700 m n.m. (Bpv) Č. výkresu: C.4.1.2		